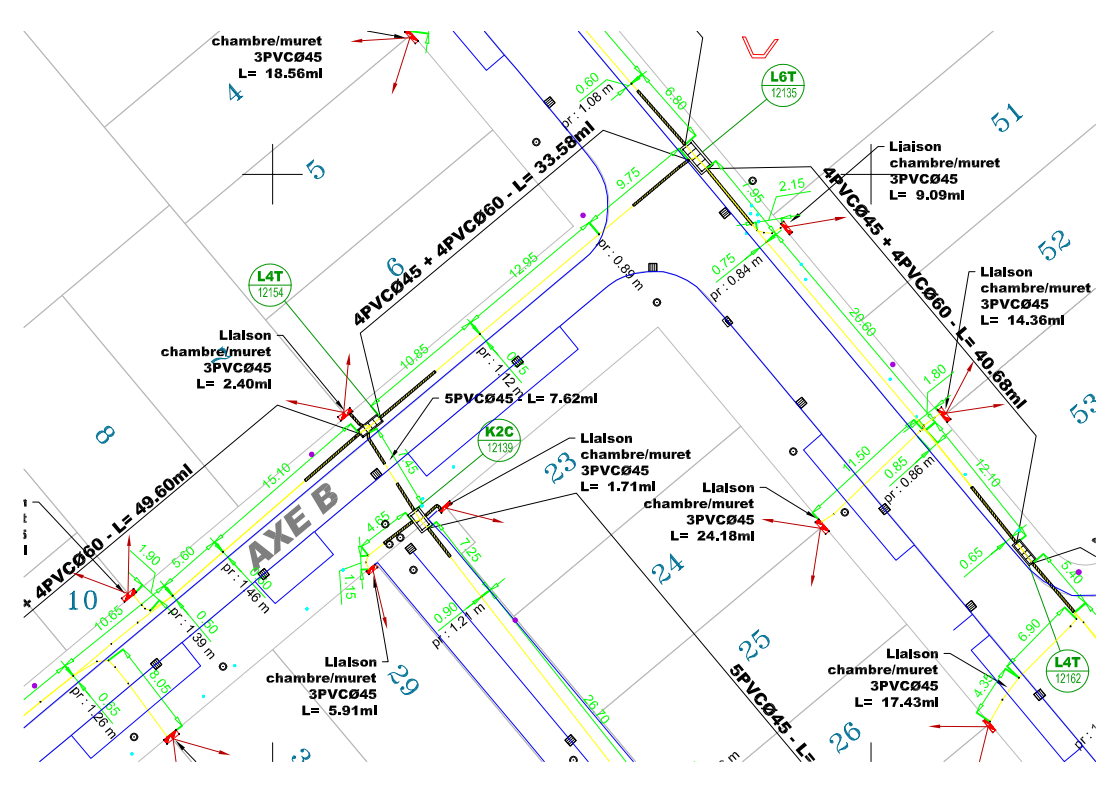
chambre/muret
3PVCØ45
L= 18.56ml
4PVCØ45 + 4PVCØ60 - L= 33.58ml
L6T
12135
Liaison
chambre/muret
3PVCØ45
L= 9.09ml
4PVCØ45 + 4PVCØ60 - L= 40.68ml
Llalson
chambre/muret
3PVCØ45
L= 14.36ml
L4T
12154
Llalson
chambre/muret
3PVCØ45
L= 2.40ml
5PVCØ45 - L= 7.62ml
K2C
12139
Llalson
chambre/muret
3PVCØ45
L= 1.71ml
Llalson
chambre/muret
3PVCØ45
L= 24.18ml
4PVCØ60 - L= 49.60ml
AXE B
Llalson
chambre/muret
3PVCØ45
L= 5.91ml
5PVCØ45 - L=
Llalson
chambre/muret
3PVCØ45
L= 17.43ml
L4T
12162
pr : 1.08 m
pr : 0.89 m
pr : 1.12 m
pr : 0.84 m
pr : 0.86 m
pr : 1.46 m
pr : 1.39 m
pr : 1.26 m
pr : 1.21 m
0.60
6.80
9.75
2.15
12.95
10.85
0.85
0.75
20.60
1.80
15.40
4.65
7.25
1.50
0.85
12.10
1.90
5.60
0.50
10.65
0.50
11.15
0.90
0.65
5.20
6.90
0.95
9.09
26.70
4.39
4
5
6
8
10
23
24
25
26
29
51
52
53