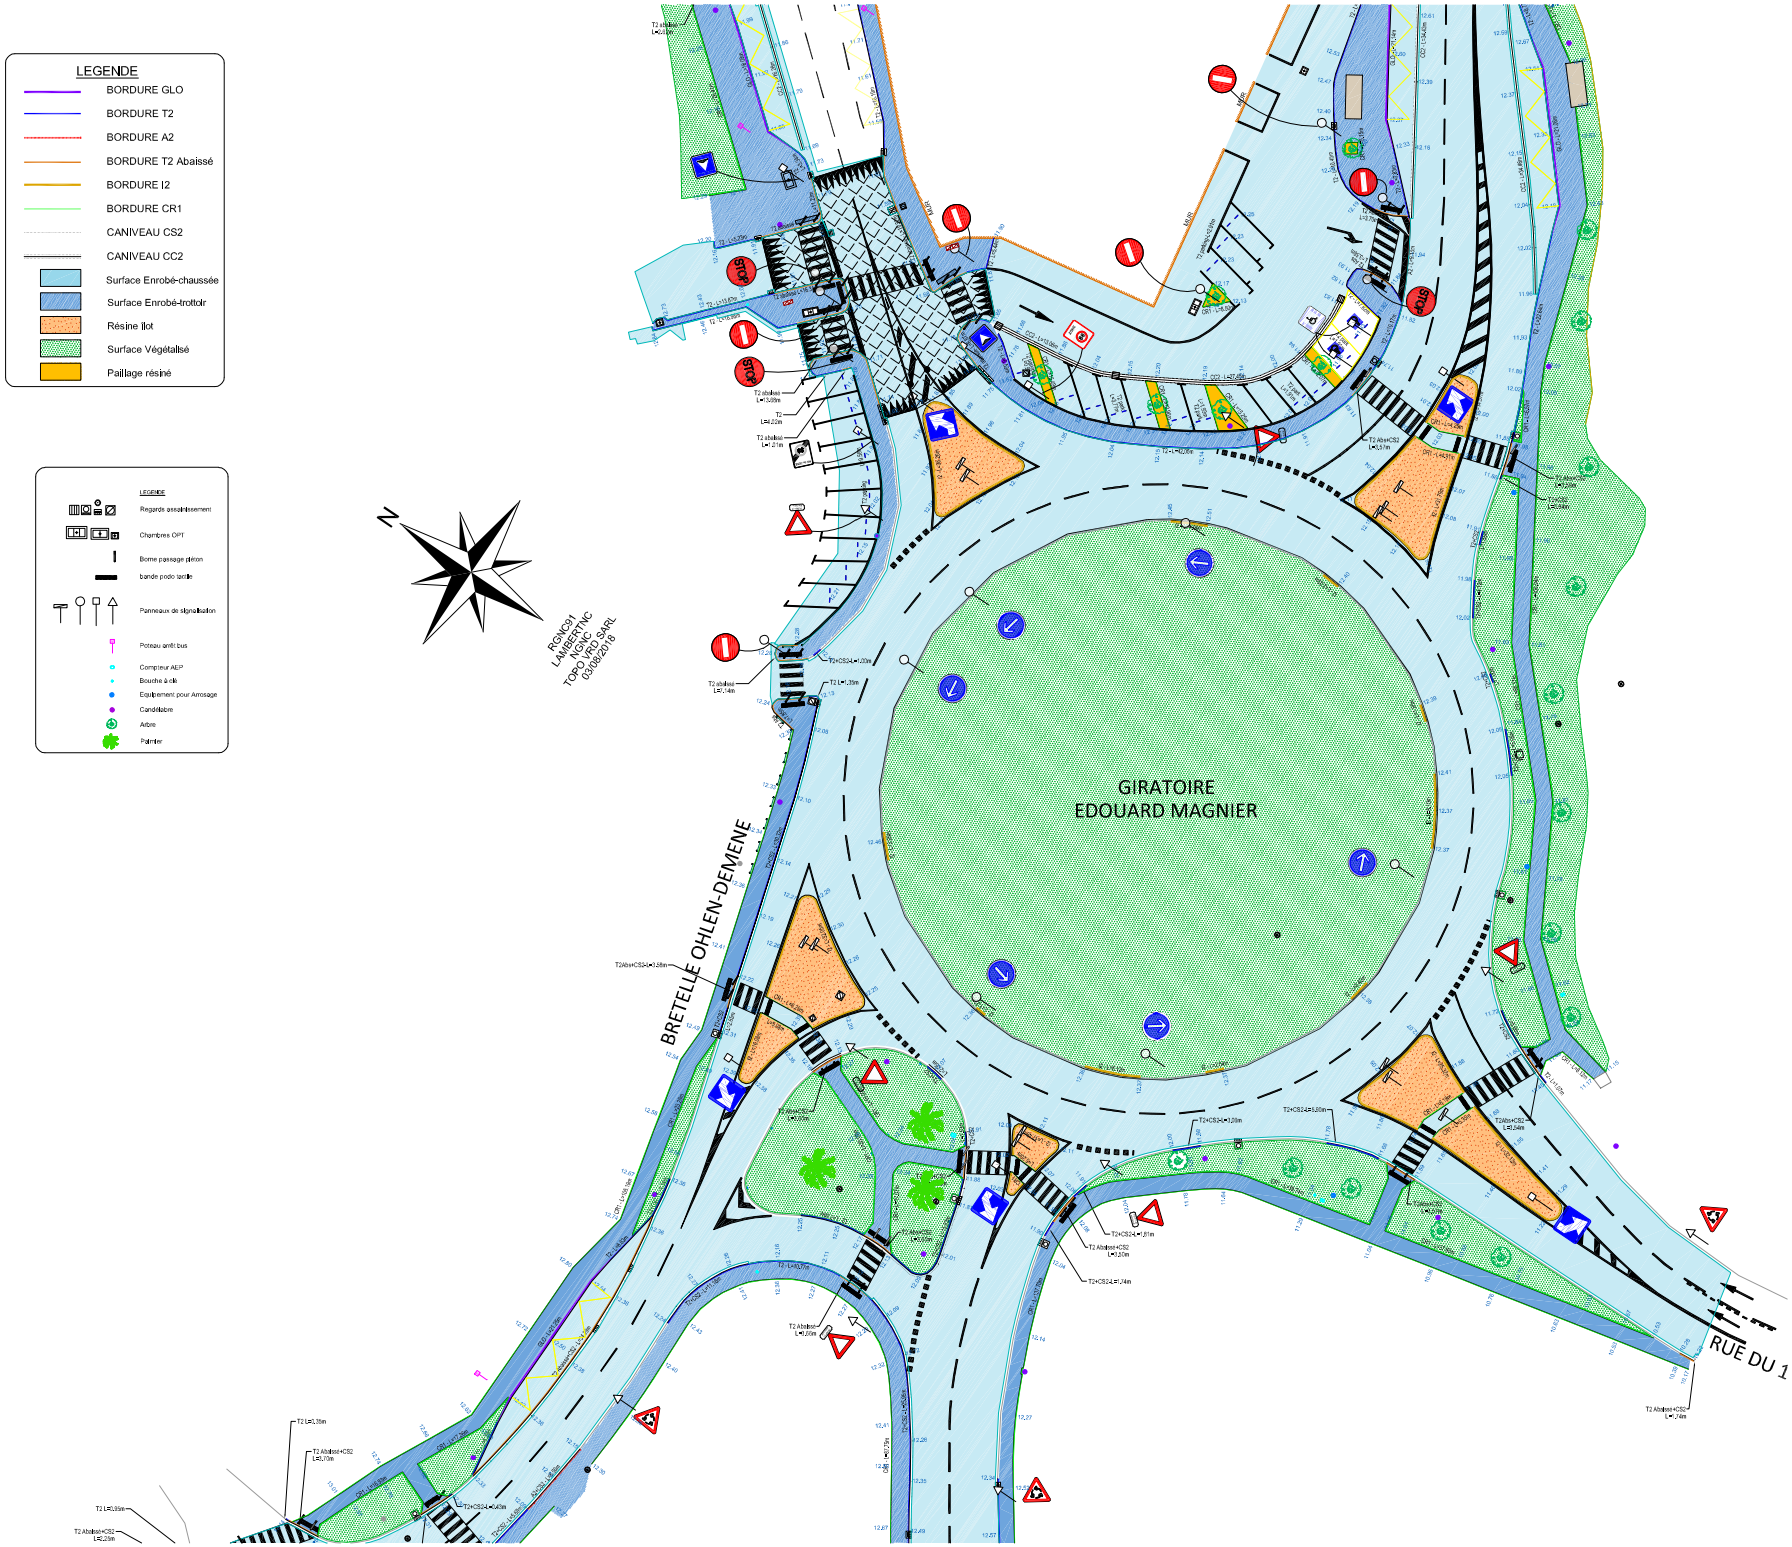
LEGENDE
BORDURE GLO
BORDURE T2
BORDURE A2
BORDURE T2 Abaissé
BORDURE I2
BORDURE CR1
CANIVEAU CS2
CANIVEAU CC2
Surface Enrobé-chaussée
Surface Enrobé-trottoir
Résine îlot
Surface Végétalisé
Paillage résiné
LEGENDE
Regards assainissement
Chambres OPT
Borne passage piéton
bande podo tactile
Panneaux de signalisation
Poteau arrêt bus
Compteur AEP
Bouche à clé
Equipement pour Arrosage
Candélabre
Arbre
Palmier
N
RGNC91
LAMBERTNC
TOPO VRD SARL
03/08/2018
GIRATOIRE
EDOUARD MAGNIER
BRETELLE OHLEN-DEMENE
RUE DU 1
STOP
STOP
STOP