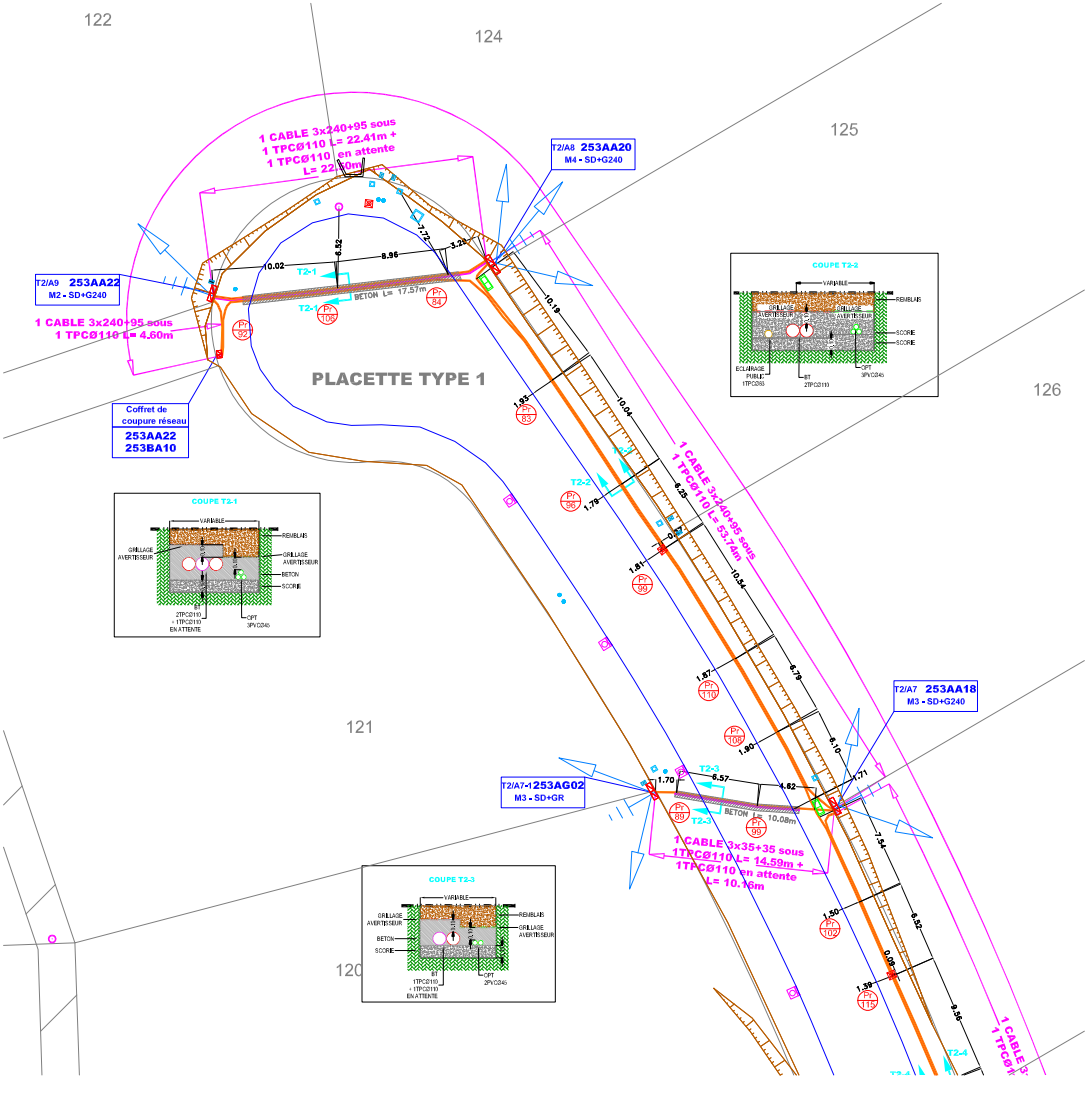
122
124
125
126
121
120
1 CABLE 3x240+95 sous
1 TPCØ110 L= 22.41m +
1 TPCØ110 en attente
L= 22.50m
T2/A8 253AA20
M4 - SD+G240
T2/A9 253AA22
M2 - SD+G240
1 CABLE 3x240+95 sous
1 TPCØ110 L= 4.60m
Coffret de
coupure réseau
253AA22
253BA10
PLACETTE TYPE 1
BETON L= 17.57m
T2-1
T2-2
T2-3
T2-4
1 CABLE 3x240+95 sous
T2/A7 253AA18
M3 - SD+G240
T2/A7-1253AG02
M3 - SD+GR
1 CABLE 3x35+35 sous
1TPCØ110 L= 14.59m +
1TPCØ110 en attente
L= 10.16m
COUPE T2-1
COUPE T2-2
COUPE T2-3
VARIABLE
REMBLAIS
GRILLAGE AVERTISSEUR
BETON
SCORIE
2TPCØ110 + 1TPCØ110 EN ATTENTE
OPT 3PVC045
ECLAIRAGE PUBLIC 1TPC050
BT 2TPC0110